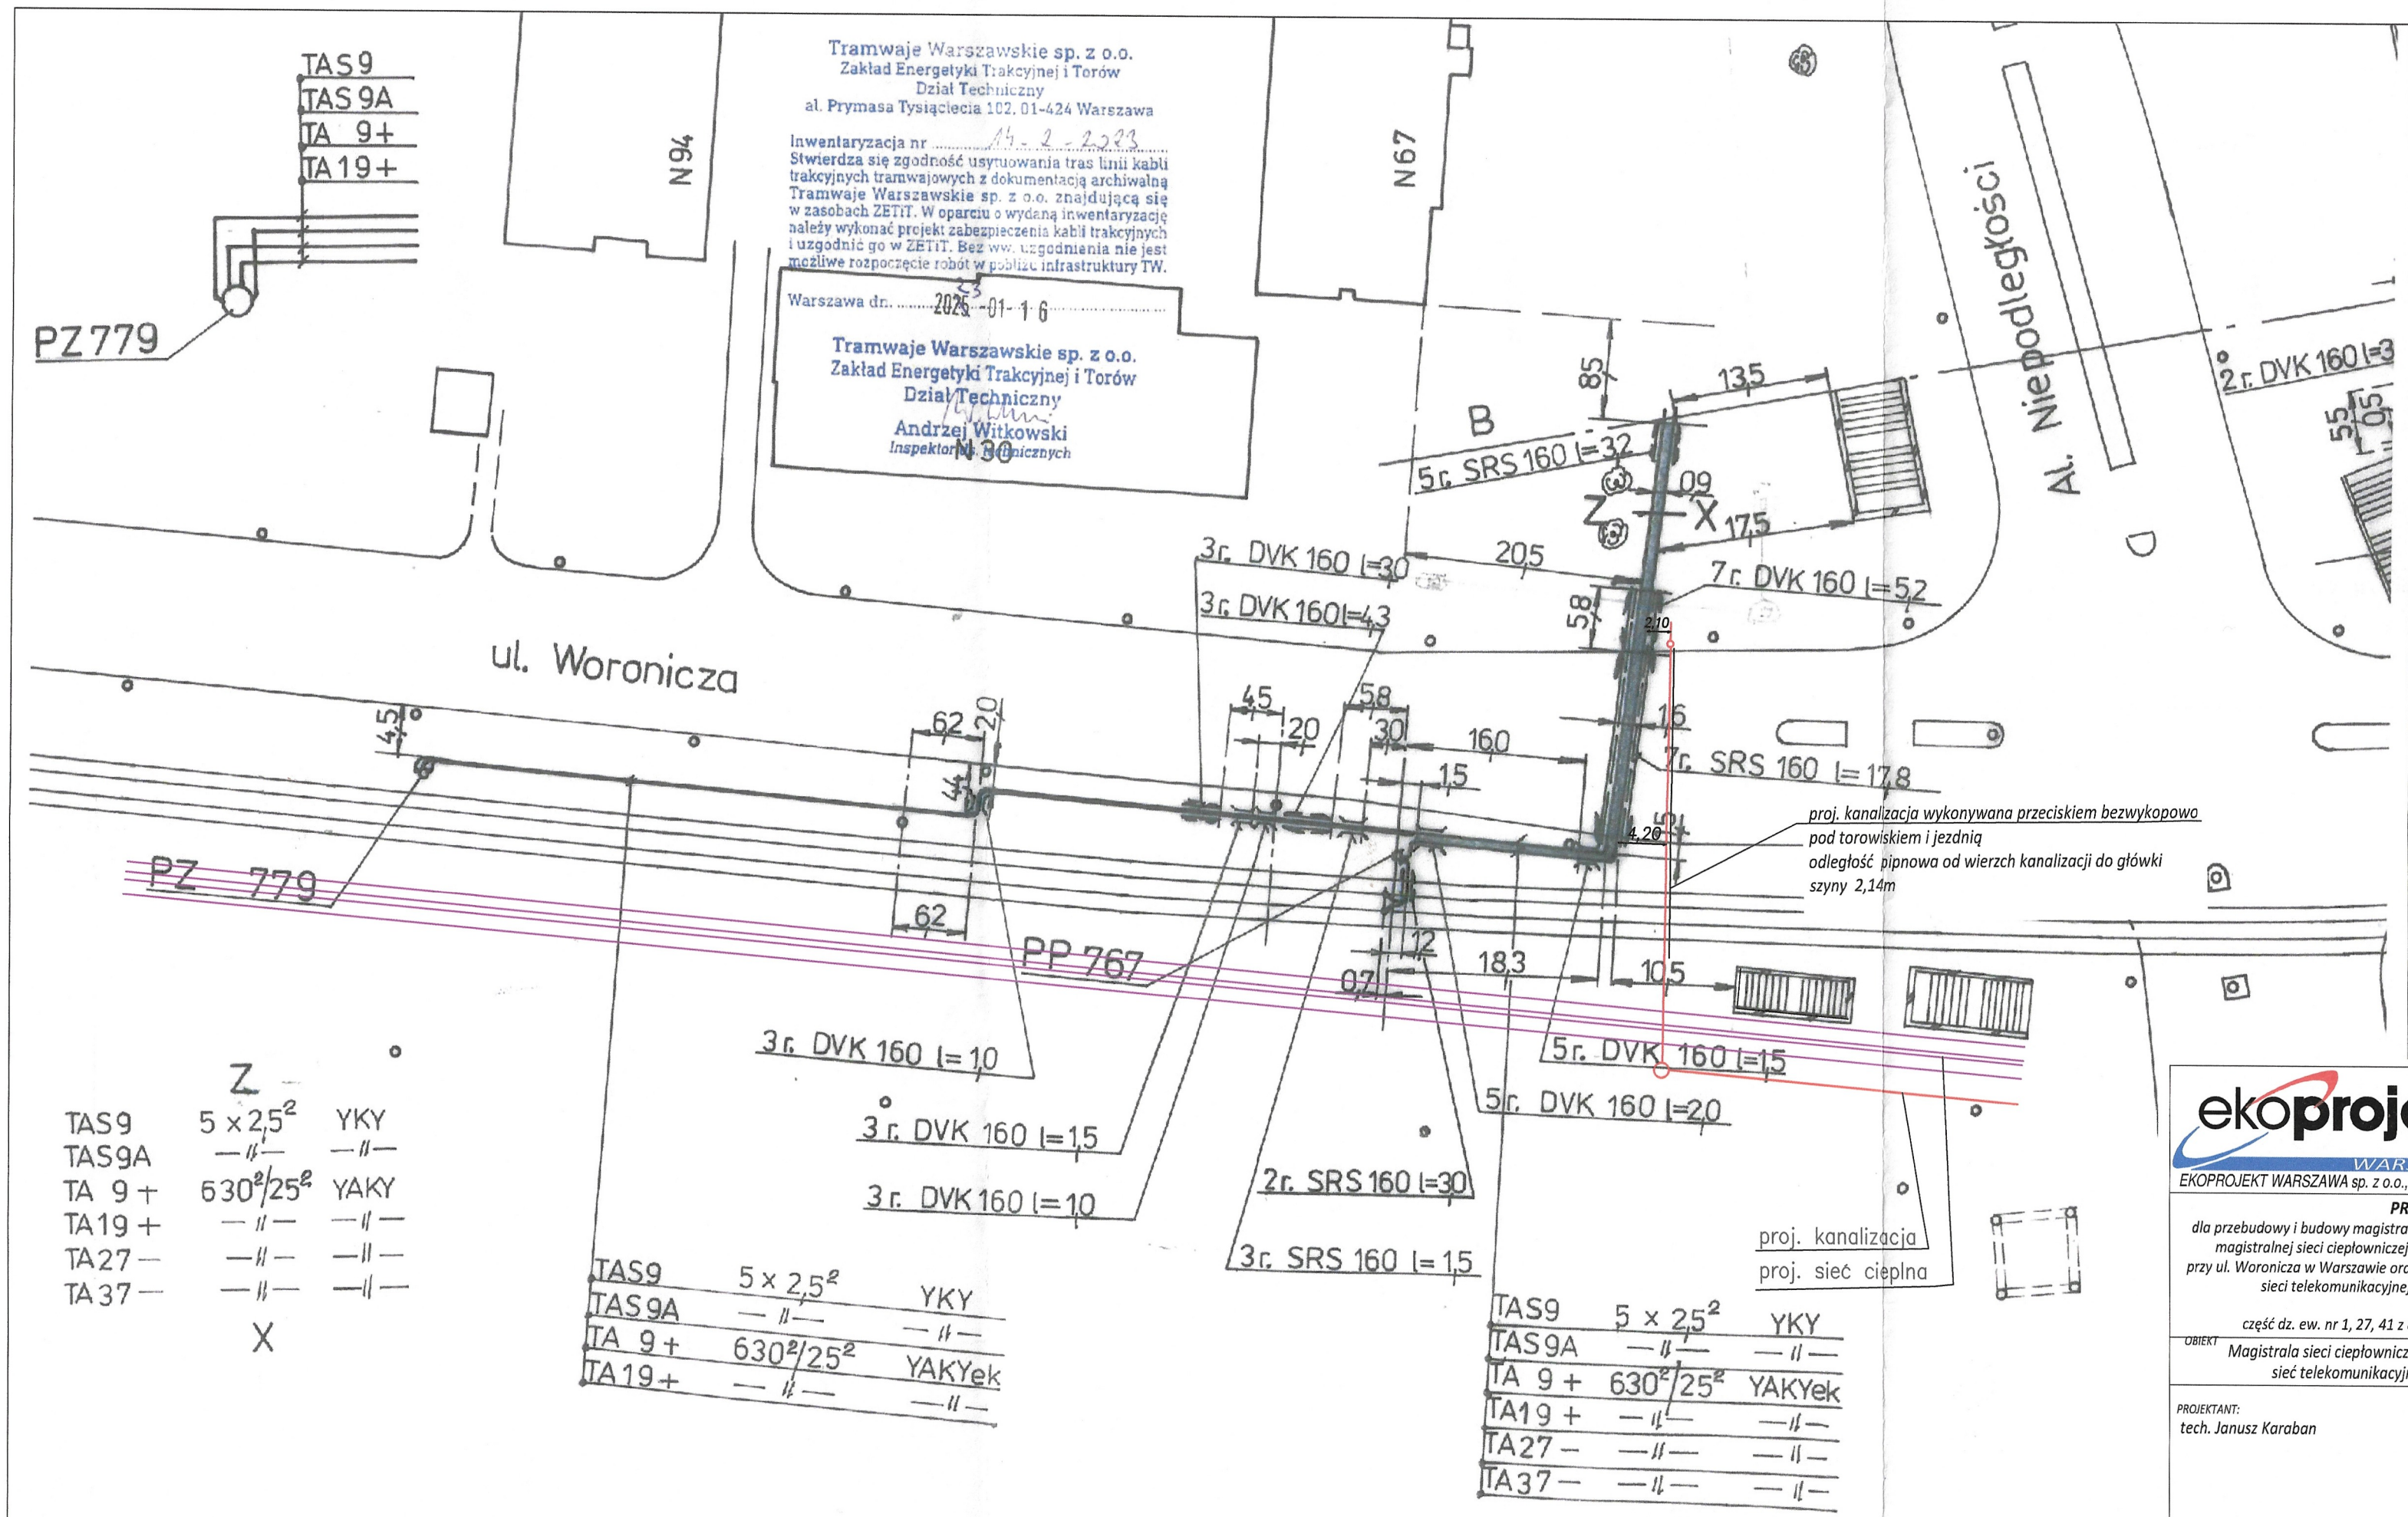

Z

TAS9	5 x 2,5²	YKY
TAS9A	—//—	—//—
TA 9+	630²/25²	YAKY
TA19+	—//—	—//—
TA27—	—//—	—//—
TA37—	—//—	—//—

X

TAS9	5 x 2,5²	YKY
TAS9A	—//—	—//—
TA 9+	630²/25²	YAKYek
TA19+	—//—	—//—

TAS9	5 x 2,5²	YKY
TAS9A	—//—	—//—
TA 9+	630²/25²	YAKYek
TA19+	—//—	—//—
TA27—	—//—	—//—
TA37—	—//—	—//—

Tramwaje Warszawskie sp. z o.o.
Zakład Energetyki Trakcyjnej i Torów
Dział Techniczny
al. Prymasa Tysiąclecia 102, 01-424 Warszawa

Inwentaryzacja nr 14.2.2223
Stwierdza się zgodność usytuowania tras linii kabli trakcyjnych tramwajowych z dokumentacją archiwalną Tramwaje Warszawskie sp. z o.o. znajdującą się w zasobach ZETiT. W oparciu o wydaną inwentaryzację należy wykonać projekt zabezpieczenia kabli trakcyjnych i uzgodnić go w ZETiT. Bez ww. uzgodnienia nie jest możliwe rozpoczęcie robót w pobliżu infrastruktury TW.

Warszawa dn. 2025 -01- 16

Tramwaje Warszawskie sp. z o.o.
Zakład Energetyki Trakcyjnej i Torów
Dział Techniczny
Andrzej Witkowski
Inspektor ds. technicznych

Tramwaje Warszawskie sp. z o.o.
Zakład Energetyki Trakcyjnej i Torów
Dział Techniczny
al. Prymasa Tysiąclecia 102, 01-424 Warszawa

Uzgodnienie projektu z dnia 12. 03. 2024
numer 14_4_2023_2024

1. Roboty w miejscach skrzyżowań / zbliżeń lub przebudowę kabli trakcyjnych / sieci trakcyjnej należy wykonać pod nadzorem o który należy wystąpić min. 7 dni roboczych przed planowanym rozpoczęciem robót do ZETiT al. Prymasa Tysiąclecia 102, 01-424 Warszawa (adres e-mail: t1.nadzory@tw.waw.pl)

2. Odbiór końcowy nastąpi po przekazaniu do ZETiT dokumentacji powykonawczej (geodezyjnej i technicznej).

Uzgodnienie jest ważne do dnia 12. 03. 2026

Tramwaje Warszawskie sp. z o.o.
Zakład Energetyki Trakcyjnej i Torów
Dział Dokumentacji
Arkadiusz Skrzypczak
Specjalista ds. technicznych

ekoprojekt
WARSZAWA

EKOPROJEKT WARSZAWA sp. z o.o., al. Krakowska 224, 02-219 Warszawa, tel. 22 886 44 39, biuro@ekoprojekt.com

PROJEKT TECHNICZNY/WYKONAWCZY

dla przebudowy i budowy magistrali sieci ciepłowniczej od komory C29 do komory C31 wraz z odgałęzieniem magistralnej sieci ciepłowniczej od komory C29A do komory C29A/P1 oraz kanalizacją teletechniczną przy ul. Woronicza w Warszawie oraz związanymi z inwestycją przebudowami i budowami sieci wodociągowej, sieci telekomunikacyjnej, przyłącza kanalizacyjnego i przyłącza elektroenergetycznego

część dz. ew. nr 1, 27, 41 z obr. 1-02-16, 82/1, 82/2,94 z obr. 1-02-06 oraz 1/5 z obr. 1-08-04

OBIEKT: Magistrala sieci ciepłowniczej wraz z kanalizacją kablową teletechniczną, sieć wodociągowa, sieć telekomunikacyjna, przyłącze kanalizacyjne, przyłącze elektorenergetyczne

PROJEKTANT:	NR UPRAWNIEŃ:	PODPIS:	STADIUM:	PGZ
tech. Janusz Karaban	St-424/88		BRANŻA:	ELEKTRYCZNA
			NUMER RYSUNKU	E06
Zabezpieczenie kabli trakcyjnych			SKALA: 1:500	DATA: 01.2024