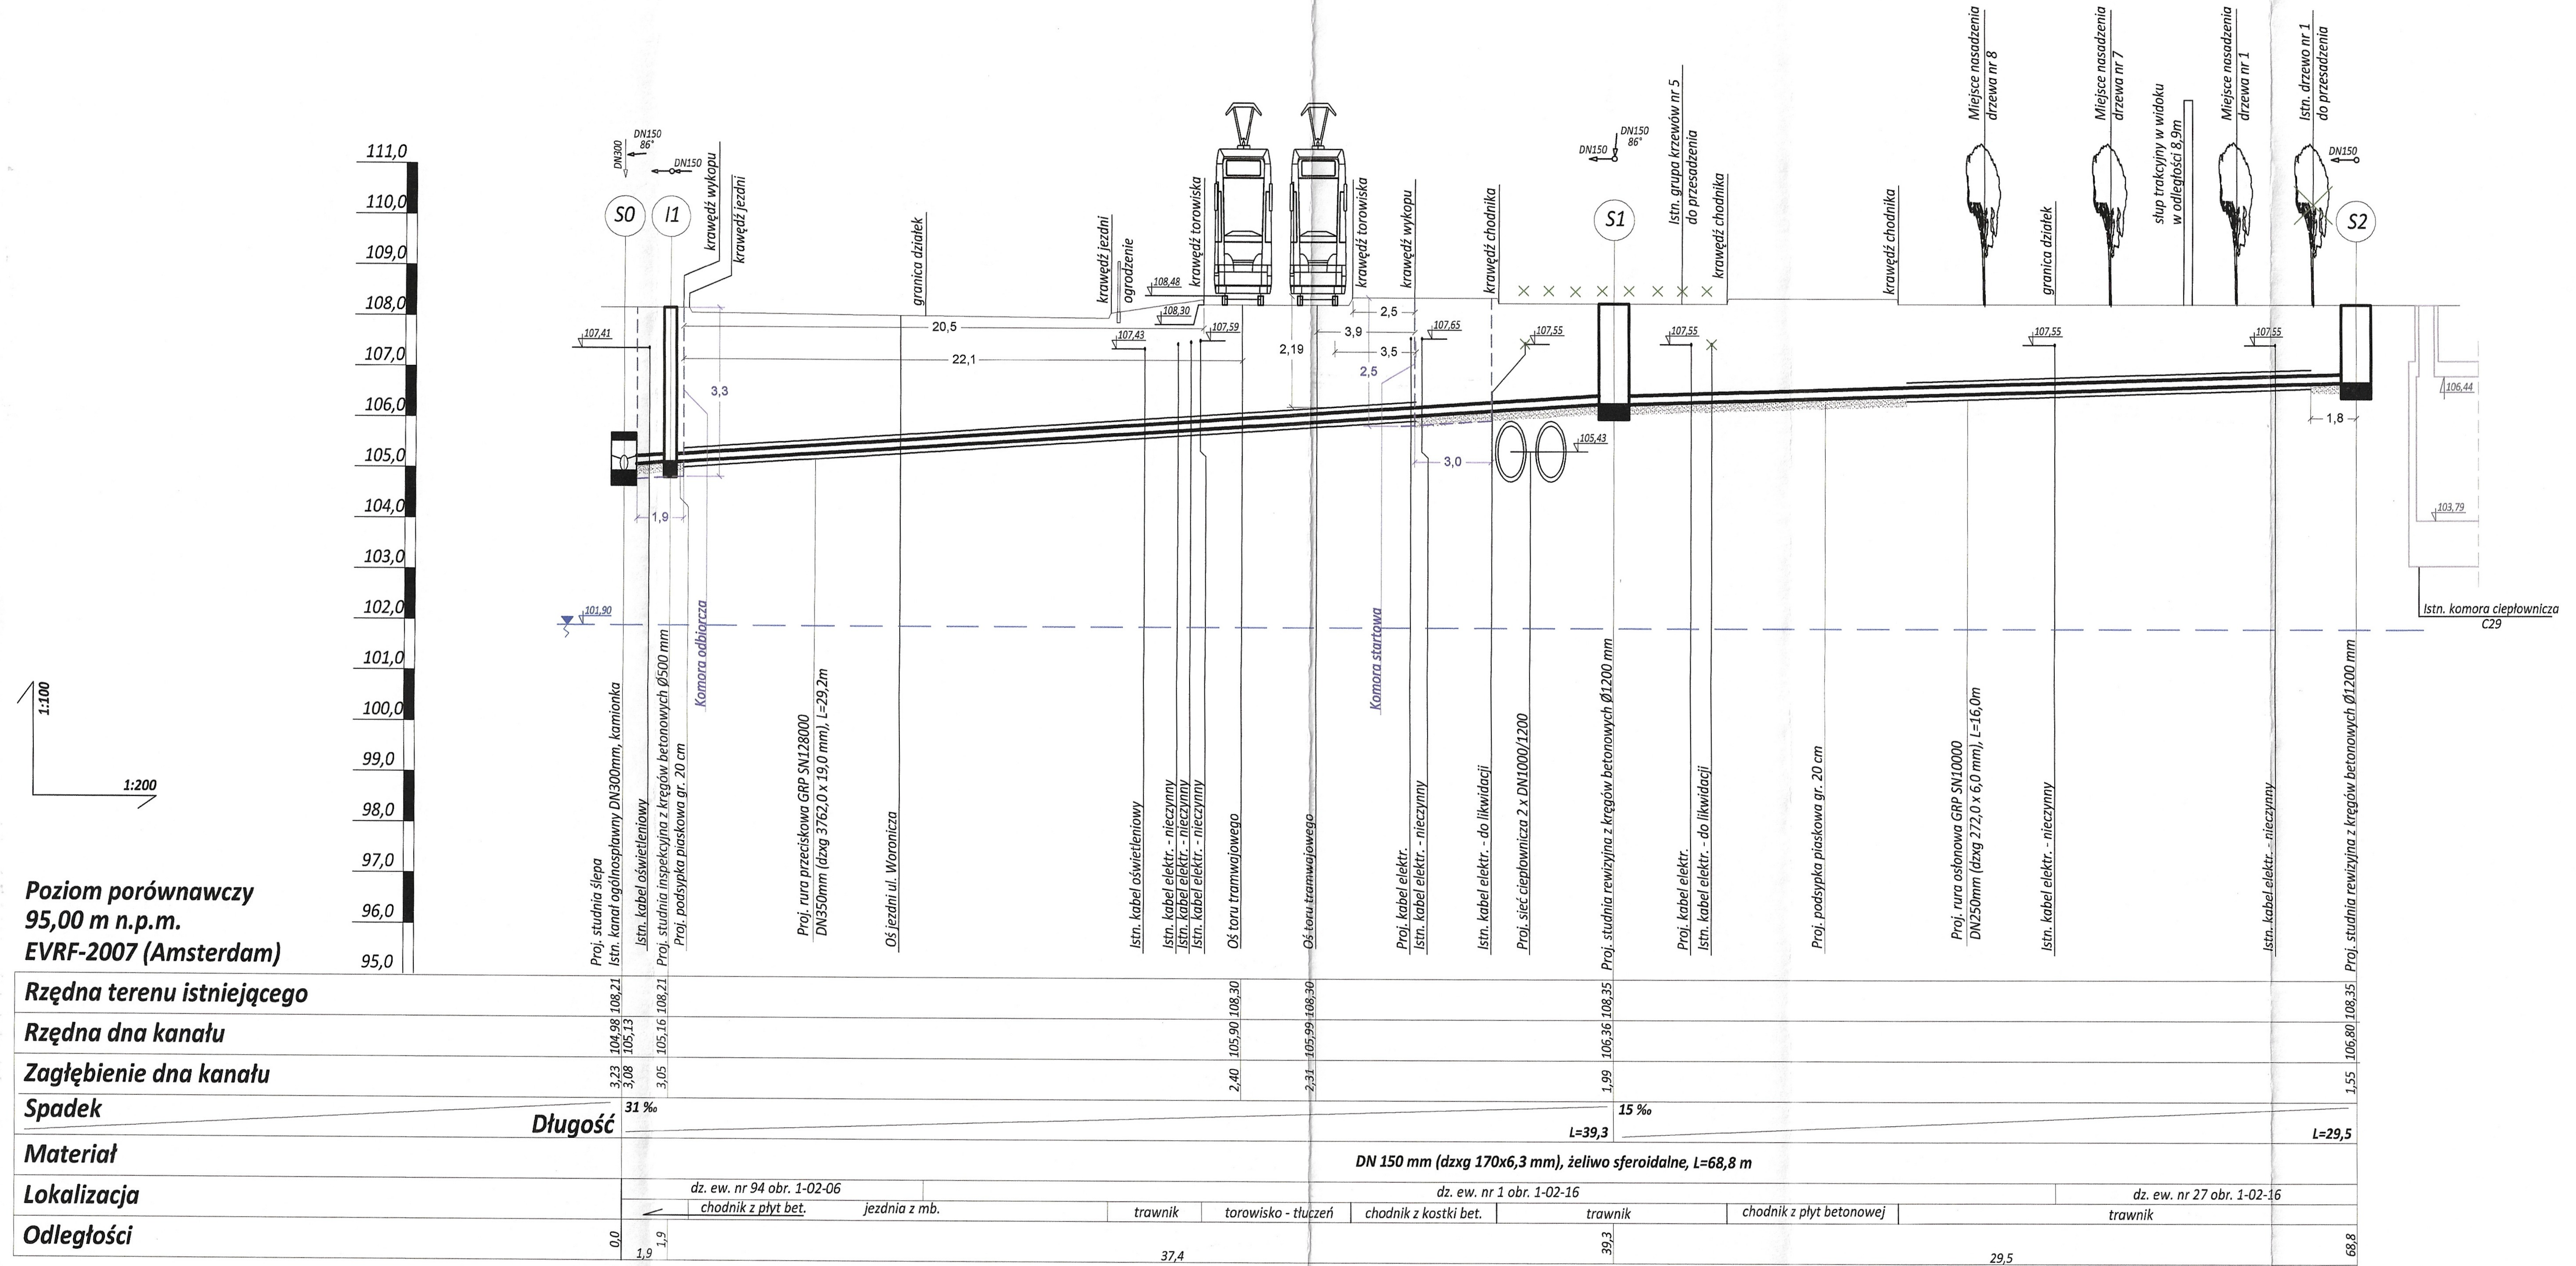

Uwagi:

- Wszystkie zastosowane materiały winny spełniać wymogi zawarte w załączniku nr 8 do "Wytycznych do opracowywania dokumentacji technicznych oraz budowy przewodów i przyłączy wodociągowych i kanalizacyjnych oraz przepompowni kanalizacyjnych".
- Należy stosować żeliwne włazy studzienne klasy D 400 kN, zgodne z normą PN-EN 124-2:2015-07, z betonowym pierścieniem odciążającym.
- Przewpdy należy układać na podsypce piaskowej gr. 20 cm.
- Zasypkę wykopów należy wykonywać zgodnie z instrukcją producenta rur, a w przypadku jej braku z normą PN-B-10736:1999.
- Roboty budowlane w zbliżeniu do krzyżujących się projektowanych sieci należy skoordynować na budowie.
- Brak opisu wymiaru kąta załamania oznacza kąt równy 90° lub jego wielokrotność.
- Kolorem zielonym wykreślono elementy uzbrojenia terenu oraz roślinność do usunięcia

Swobodne zwierciadło wód gruntowych

Tramwaje Warszawskie sp. z o.o.
Zakład Energetyki Trakcyjnej i Torów
Dział Techniczny
al. Prymasa Tysiąclecia 102, 01-424 Warszawa

Uzgodnienie projektu z dnia 12. 03. 2024
numer 14-4-2023-2024

1. Roboty w miejscach skrzyżowań / zbliżeń lub przebudowę kabli trakcyjnych / sieci trakcyjnej należy wykonać pod nadzorem o który należy wystąpić min. 7 dni roboczych przed planowanym rozpoczęciem robót do ZETiT al. Prymasa Tysiąclecia 102, 01-424 Warszawa (adres e-mail: t1.nadzory@tw.waw.pl)
2. Odbiór końcowy nastąpi po przekazaniu do ZETiT dokumentacji powykonawczej (geodezyjnej i technicznej).

Uzgodnienie jest ważne do dnia 12. 03. 2026

Tramwaje Warszawskie sp. z o.o.
Zakład Energetyki Trakcyjnej i Torów
Dział Dokumentacji
Arkadiusz Skrzypczak
Specjalista ds. technicznych

ekoprojekt WARSZAWA

EKOPROJEKT WARSZAWA sp. z o.o., al. Krakowska 224, 02-219 Warszawa, tel. 22 886 44 39, biuro@ekoprojekt.com

PROJEKT TECHNICZNY I WYKONAWCZY

Budowa przyłącza kanalizacyjnego odwadniającego komorę ciepłowniczą C29 przy ul. Woronicza w Warszawie

dz. ew. nr 1, 27 z obr. 1-02-16 oraz 94 z obr. 1-02-06

OBIEKT	Przyłącze kanalizacyjne				
PROJEKTANT: mgr inż. MAŁGORZATA MARKOWSKA	NR UPRAWNIEŃ: MAZ/0066/PWBS/18 specjalność instalacyjna w zakresie sieci, instalacji i urządzeń cieplnych, wentylacyjnych, gazowych, wodociągowych i kanalizacyjnych	PODPIS:	STADIUM:	PT i PW
OPRACOWUJĄCY: mgr inż. MARCIN NOZDERKA	-		BRANŻA:	SANITARNA
SPRAWDZAJĄCY: mgr inż. SŁAWOMIR DROZDOWSKI	MAZ/0206/PWOS/09 specjalność instalacyjna w zakresie sieci, instalacji i urządzeń cieplnych, wentylacyjnych, gazowych, wodociągowych i kanalizacyjnych		NUMER RYSUNKU	2
PROFIL PRZYŁĄCZA KANALIZACYJNEGO			SKALA: 1:100/1:200	DATA: 05.09.2023